

**RADA MIEJSKA  
W ROGOŹNIE**

6)

Projekt z dn. 12.07.2019 r.

data  
wpt. 28-07-2019

**UCHWAŁA NR XIV/.../2019  
RADY MIEJSKIEJ W ROGOŹNIE  
z dnia ... sierpnia 2019 r.**

L. Dz. ....  
Ilość ark. .... Podpis ..... 4

**w sprawie wyrażenia zgody na nabycie działki gruntu nr 2364/1, położonej w Rogoźnie w rejonie ul. Fabrycznej na mienie Gminy Rogoźno**

Na podstawie art.18 ust.2 pkt 9 lit. a ustawy z dnia 8 marca 1990 r. o samorządzie gminnym (t.j. Dz. U. z 2019 r., poz.506) Rada Miejska w Rogoźnie uchwala, co następuje:

§1. Wyraża się zgodę na nabycie działki gruntu nr 2364/1 o pow.0,1788ha, położonej w Rogoźnie w rejonie ul. Fabrycznej (obręb geodezyjny ROGOŹNO), objętej księgą wieczystą KW PO1O/00025765/4, stanowiącej własność MEGAWAT Sp. z o.o., zabudowanej budynkiem punktu zlewnego oczyszczalni ścieków w Rogoźnie.

§2. Wykonanie uchwały powierza się Burmistrzowi Rogoźna.

§3. Uchwała wchodzi w życie z dniem podjęcia.

Radca prawny  
Nr wpisu PE-2682/09

Ricci Płoszczyca


W OBRĘBIE 0001, ROGOŻNO

### Mapa inwentaryzacji oczyszczalni ścieków skala 1:500

województwo: wielkopolskie  
powiat: obornicki  
jedn. ewid.: 301602\_4, Rogoźno  
obręb: 0001, Rogoźno  
działka: 2360, 2362, 2364/1  
położenie: ul. Fabryczna 7  
sekcja: 413.132.132.1, 413.132.084.3

inwentaryzacji powykonawczej obiektu  
dokonano na podstawie pomiaru w dniu: 2012-04-03  
DZ: 1465/2012  
KERG: 400-42/2012

mgr inż. Aleksander Strzelecki  
GEODETA DYPLOMOWANY  
Świadczenia w zakresie  

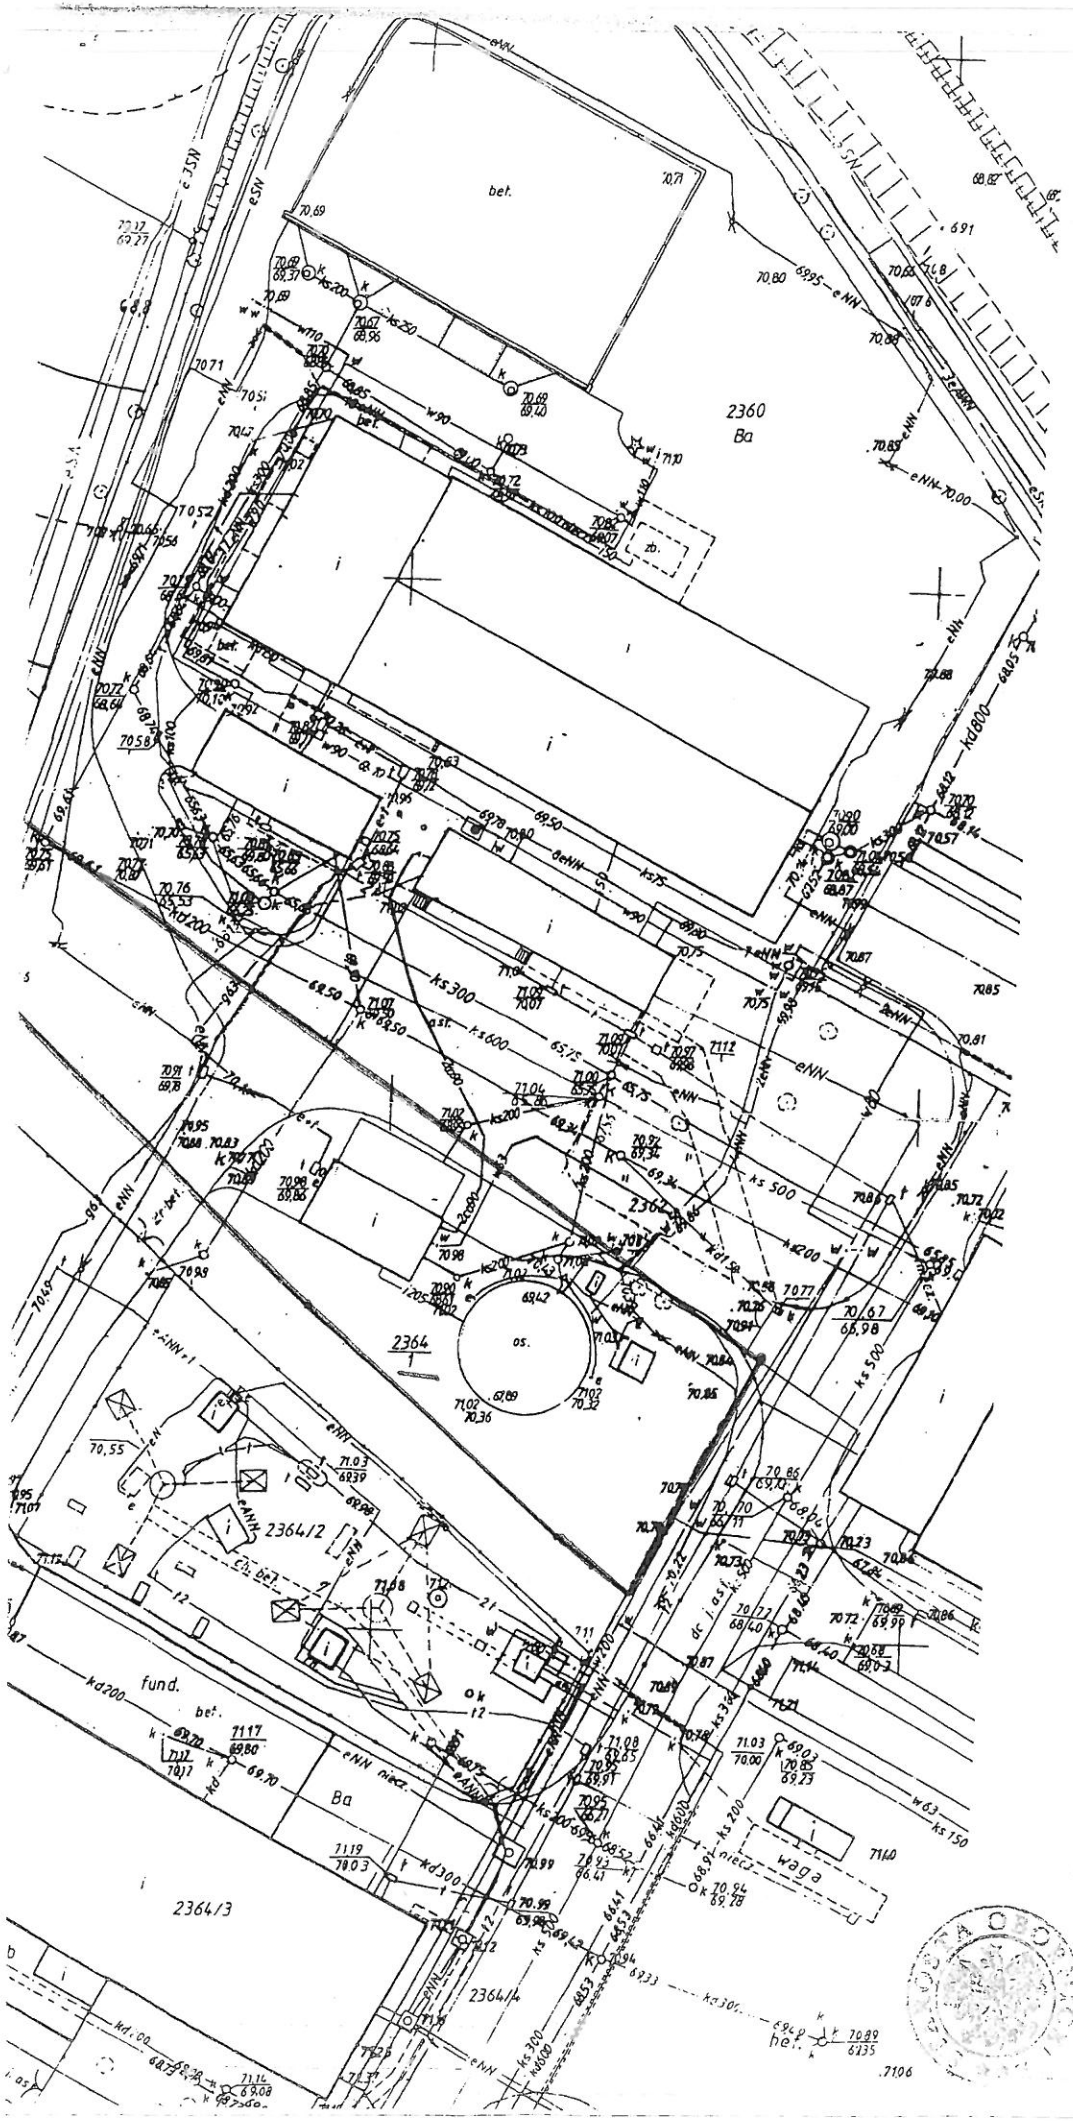

**STAROSTA OBORNICKI**  
Wydział Geodezji i Nieruchomości  
Biuro Dokumentacji  
Geodezyjnej i Kartograficznej  
w Obornikach

Wykonane na niniejszej mapie obiekty  
budowlane zostały zainwentaryzowane, a  
dokument powstał w wyniku inwentaryzacji  
zgodnie z polskimi przepisami geodezyjnymi  
i kartograficznymi.

2012-04-12 400-42/2012





ZMIANA  
2009